# PROJEKT ZAGOSPODAROWANIA TERENU 1:1000
# PROJEKT BUDOWLANY GAZOCIĄGU ŚREDNIEGO CIŚNIENIA
## Szymanów – Wiskitki ETAP I.

c.d. na rys. 2

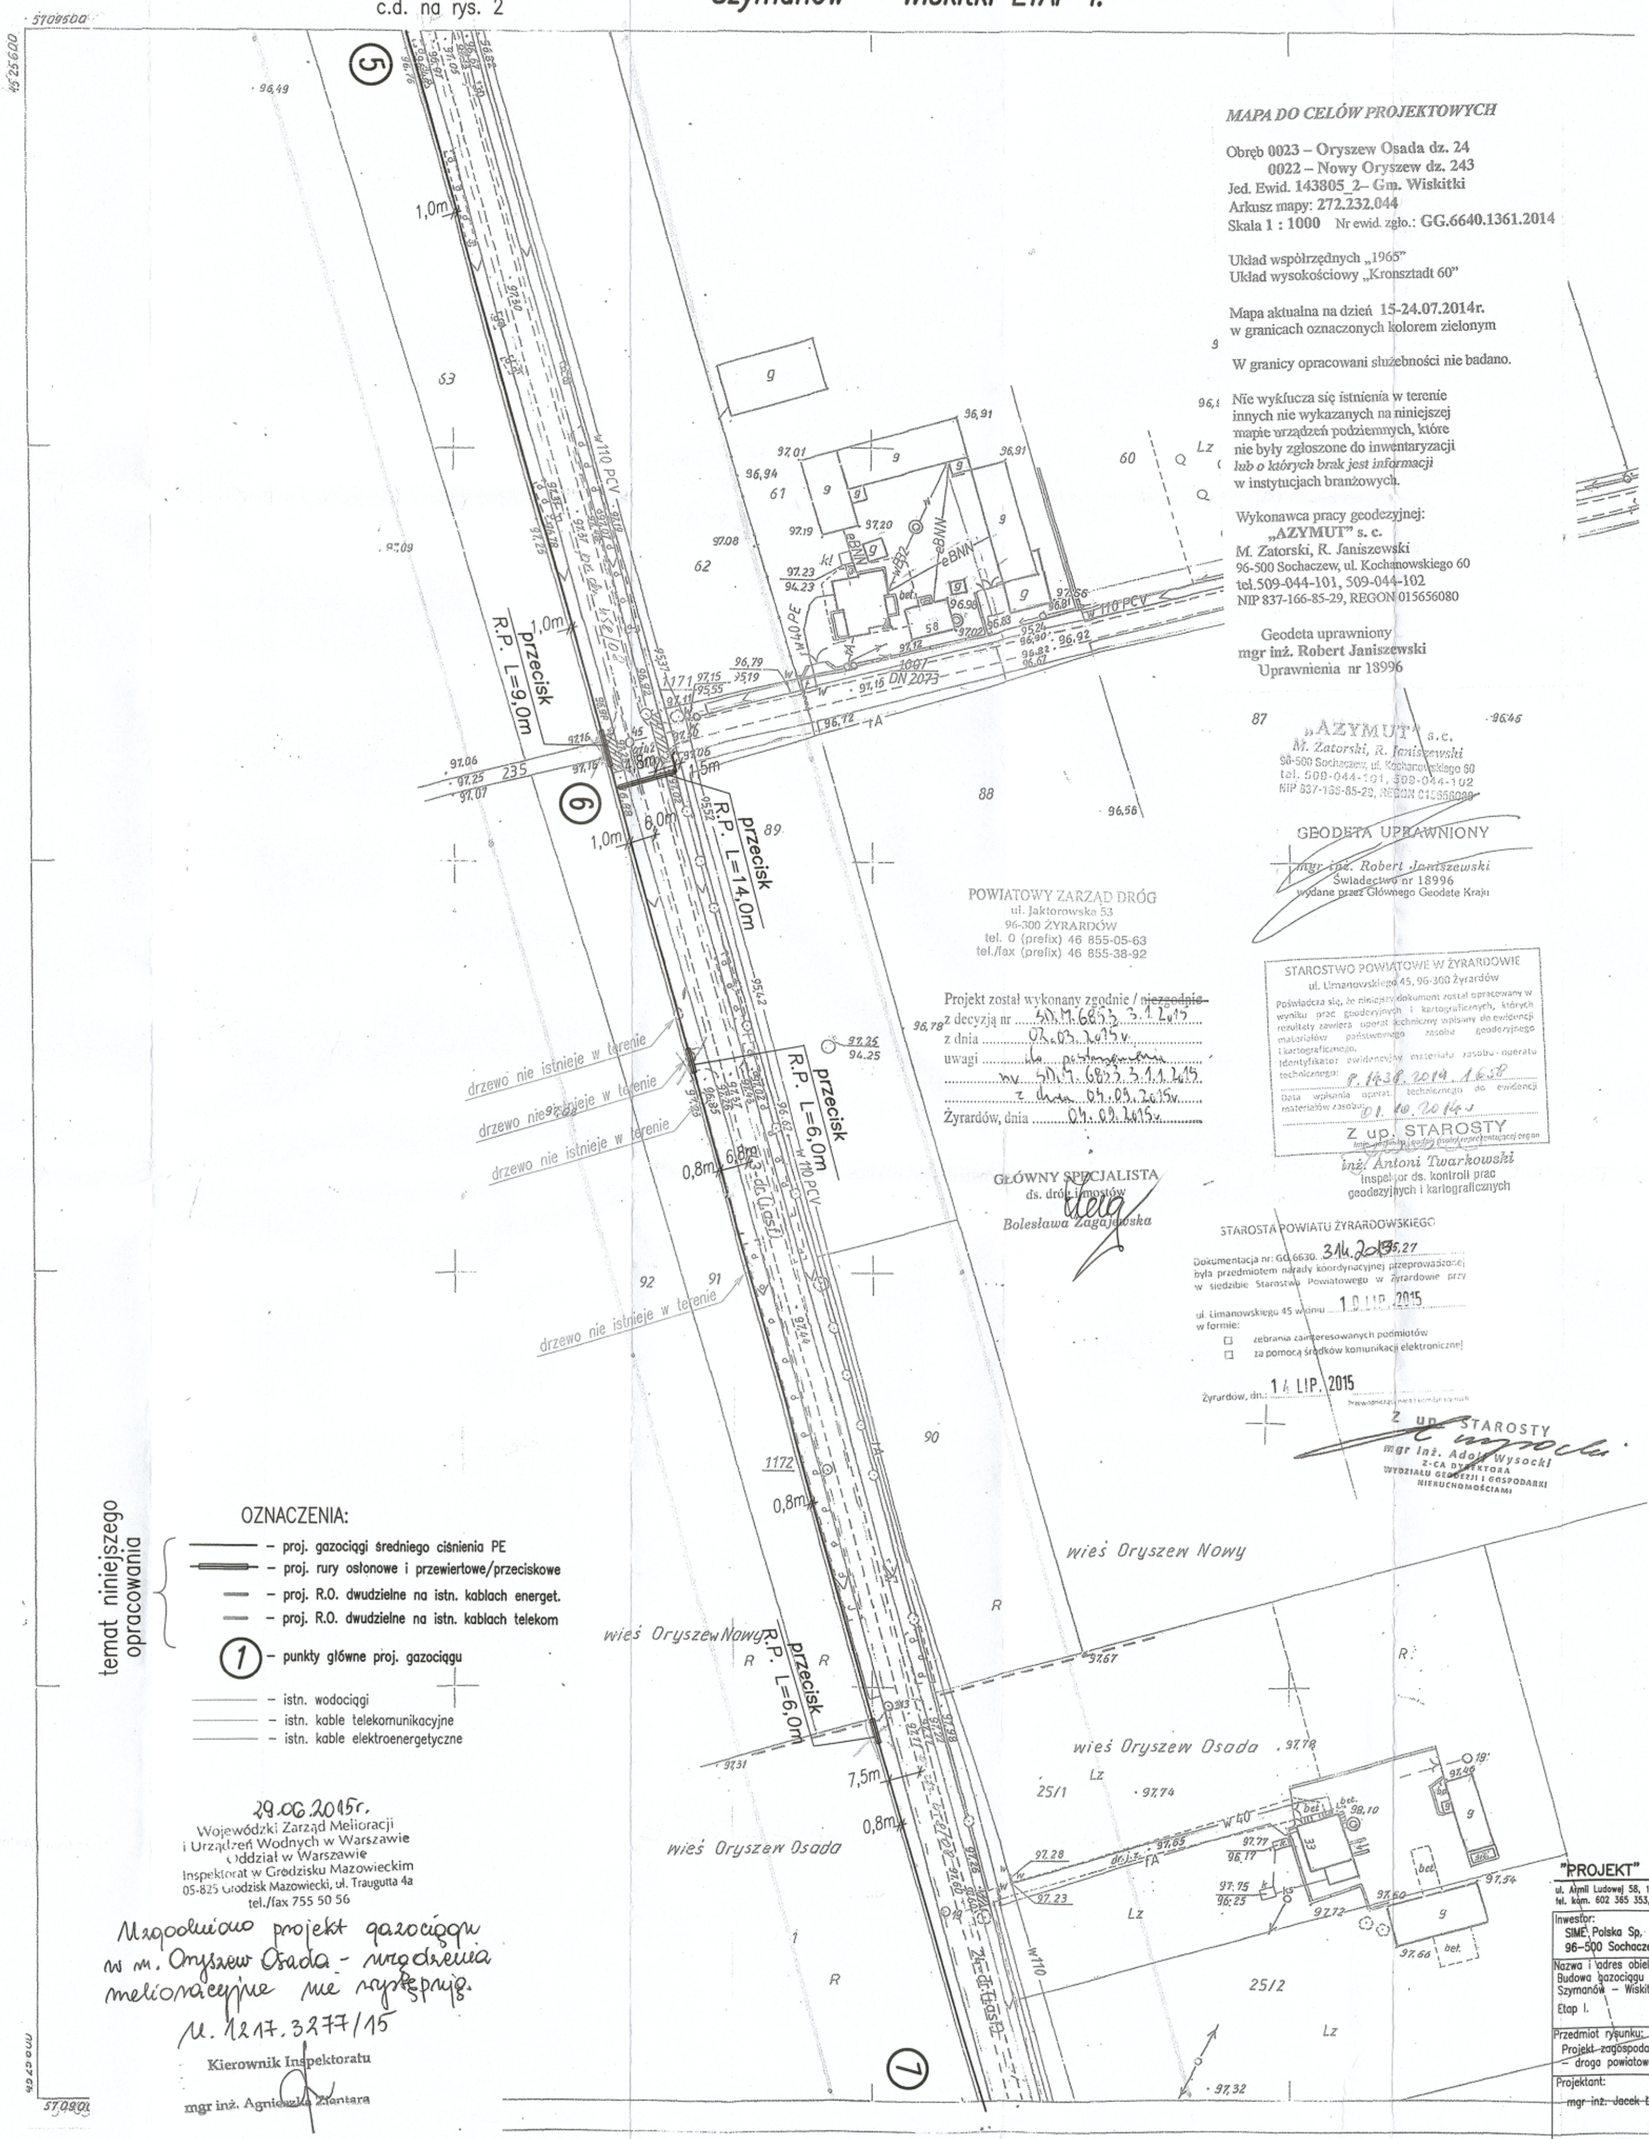


**MAPA DO CELÓW PROJEKTOWYCH**

Obręb 0023 – Oryszew Osada dz. 24
0022 – Nowy Oryszew dz. 243
Jed. Ewid. 143805_2– Gm. Wiskitki
Arkusz mapy: 272.232.044
Skala 1 : 1000 Nr ewid. zgło.: GG.6640.1361.2014

Układ współrzędnych „1965"
Układ wysokościowy „Kronsztadt 60"

Mapa aktualna na dzień 15-24.07.2014r.
w granicach oznaczonych kolorem zielonym

W granicy opracowani służebności nie badano.

Nie wykfucza się istnienia w terenie innych nie wykazanych na niniejszej mapie urządzeń podziemnych, które nie były zgłoszone do inwentaryzacji *lub o których brak jest informacji* w instytucjach branżowych.

Wykonawca pracy geodezyjnej:
**„AZYMUT" s. c.**
M. Zatorski, R. Janiszewski
96-500 Sochaczew, ul. Kochanowskiego 60
tel.509-044-101, 509-044-102
NIP 837-166-85-29, REGON 015656080

Geodeta uprawniony
**mgr inż. Robert Janiszewski**
Uprawnienia nr 18996

„AZYMUT" s.c.
M. Zatorski, R. Janiszewski
96-500 Sochaczew, ul. Kochanowskiego 60
tel. 509-044-101, 509-044-102
NIP 837-166-85-29, REGON 015656080

GEODETA UPRAWNIONY
mgr inż. Robert Janiszewski
Świadectwo nr 18996
wydane przez Głównego Geodetę Kraju

POWIATOWY ZARZĄD DRÓG
ul. Jaktorowska 53
96-300 ŻYRARDÓW
tel. 0 (prefix) 46 855-05-63
tel./fax (prefix) 46 855-38-92

Projekt został wykonany zgodnie / ~~niezgodnie~~
z decyzją nr ...SO.M.6833.3.11.2015...
z dnia ...07.05.2015 r....
uwagi ...na podstawie decyzji SO.M.6833.3.11.2015 z dnia 07.05.2015r.
Żyrardów, dnia ...04.09.2015...

GŁÓWNY SPECJALISTA
ds. dróg i mostów
*Bolesława Zagajewska*

STAROSTWO POWIATOWE W ŻYRARDOWIE
ul. Limanowskiego 45, 96-300 Żyrardów
Poświadcza się, że niniejszy dokument został opracowany w wyniku prac geodezyjnych i kartograficznych, których rezultaty zawiera operat techniczny wpisany do ewidencji materiałów państwowego zasobu geodezyjnego i kartograficznego.
Identyfikator ewidencyjny materiału zasobu - operatu technicznego: P.1438.2014.1638
Data wpisania operat. technicznego do ewidencji materiałów zasobu 01.10.2015
Z up. STAROSTY
*inż. Antoni Twarkowski*
Inspektor ds. kontroli prac geodezyjnych i kartograficznych

STAROSTA POWIATU ŻYRARDOWSKIEGO
Dokumentacja nr: GG.6630.314.2015.JS
była przedmiotem narady koordynacyjnej przeprowadzonej w siedzibie Starostwa Powiatowego w Żyrardowie przy ul. Limanowskiego 45 w dniu 10 LIP. 2015
w formie:
☐ zebrania zainteresowanych podmiotów
☐ za pomocą środków komunikacji elektronicznej
Żyrardów, dn. 14 LIP. 2015
Z up. STAROSTY
mgr inż. Adolf Wysocki
Z-CA DYREKTORA WYDZIAŁU GEODEZJI I GOSPODARKI NIERUCHOMOŚCIAMI

POWIATOWY ZARZĄD DRÓG
ul. Jaktorowska 53
96-300 ŻYRARDÓW
tel. 0 (prefix) 46 855-05-63
tel./fax (prefix) 46 855-38-92

Załącznik do decyzji ~~/postanowienia/ pisma/ opinii / warunków technicznych~~
Nr ...SO.M.6833.3.11.2015...
z dnia ...07.05.2015 r....
Żyrardów, dnia ...

GŁÓWNY SPECJALISTA
ds. dróg i mostów
*Bolesława Zagajewska*

STAROSTWO POWIATOWE
w ŻYRARDOWIE
ul. Limanowskiego 45, kod 96-300
tel. 46 855-35-99, fax 46 855-20-2

Załącznik Nr ...1...
do decyzji, ~~postanowienia, pisma, zaświadczenia, zgłoszenia, informacji~~
Nr ...R.B.6740.4.75.2015...
z dn. 20.10.2015r.

OZNACZENIA:
- proj. gazociągi średniego ciśnienia PE
- proj. rury osłonowe i przewiertowe/przeciskowe
- proj. R.O. dwudzielne na istn. kablach energet.
- proj. R.O. dwudzielne na istn. kablach telekom
- (1) punkty główne proj. gazociągu
- istn. wodociągi
- istn. kable telekomunikacyjne
- istn. kable elektroenergetyczne

temat niniejszego opracowania

29.06.2015r.
Wojewódzki Zarząd Melioracji i Urządzeń Wodnych w Warszawie
Oddział w Warszawie
Inspektorat w Grodzisku Mazowieckim
05-825 Grodzisk Mazowiecki, ul. Traugutta 4a
tel./fax 755 50 56

Uzgodniono projekt gazociągu w m. Oryszew Osada - urządzenia melioracyjne nie występują.
M. 1217.3277/15
Kierownik Inspektoratu
mgr inż. Agnieszka Mentara

**„PROJEKT" Jacek Łazewski**
ul. Ajmii Ludowej 58, 15-170 Białystok
tel. kom. 602 365 353, email: p-r-o-j-e-k-t@tlen.pl

| | |
|---|---|
| Inwestor: SIME Polska Sp. z o.o. 96–500 Sochaczew, ul. Warszawska 31 | Nr rys. 3 |
| Nazwa i adres obiektu: Budowa gazociągu średniego ciśnienia Szymanów – Wiskitki Etap I. | Skala: 1:1000 |
| Przedmiot rysunku: Projekt zagospodarowania terenu – droga powiatowa | Data: 31.07.2015 |
| Projektant: mgr inż. Jacek Łazewski | Upr. projektowe bez ogr. w zakr. sieci, instalacji i urządzeń wodociągowych, kanalizacyjnych, cieplnych, wentylacyjnych i gazowych Nr ewid. BI/158/00 Nr PDL/IS/0640/03 w P.O.I.I.B. |
| Asystent: mgr inż. Wojciech Prokop | Prokop |
| Asystent: inż. Krzysztof Krzemiński | Krzemiński |
| Sprawdzający: inż. Eugeniusz Łazewski | Upr. projektowe bez ogr. –Inst.–inż.w zakr. sieci i inst.gazowych oraz klimatyzacyjno-wentylacyjnych BI/180/89 i nr PE/N/1/2001 –Inst.–inż.w zakr. sieci i inst. sanitarnych BI/31/78 Nr PDL/IS/1801/01 w P.O.I.I.B. |

c.d. na rys. 4